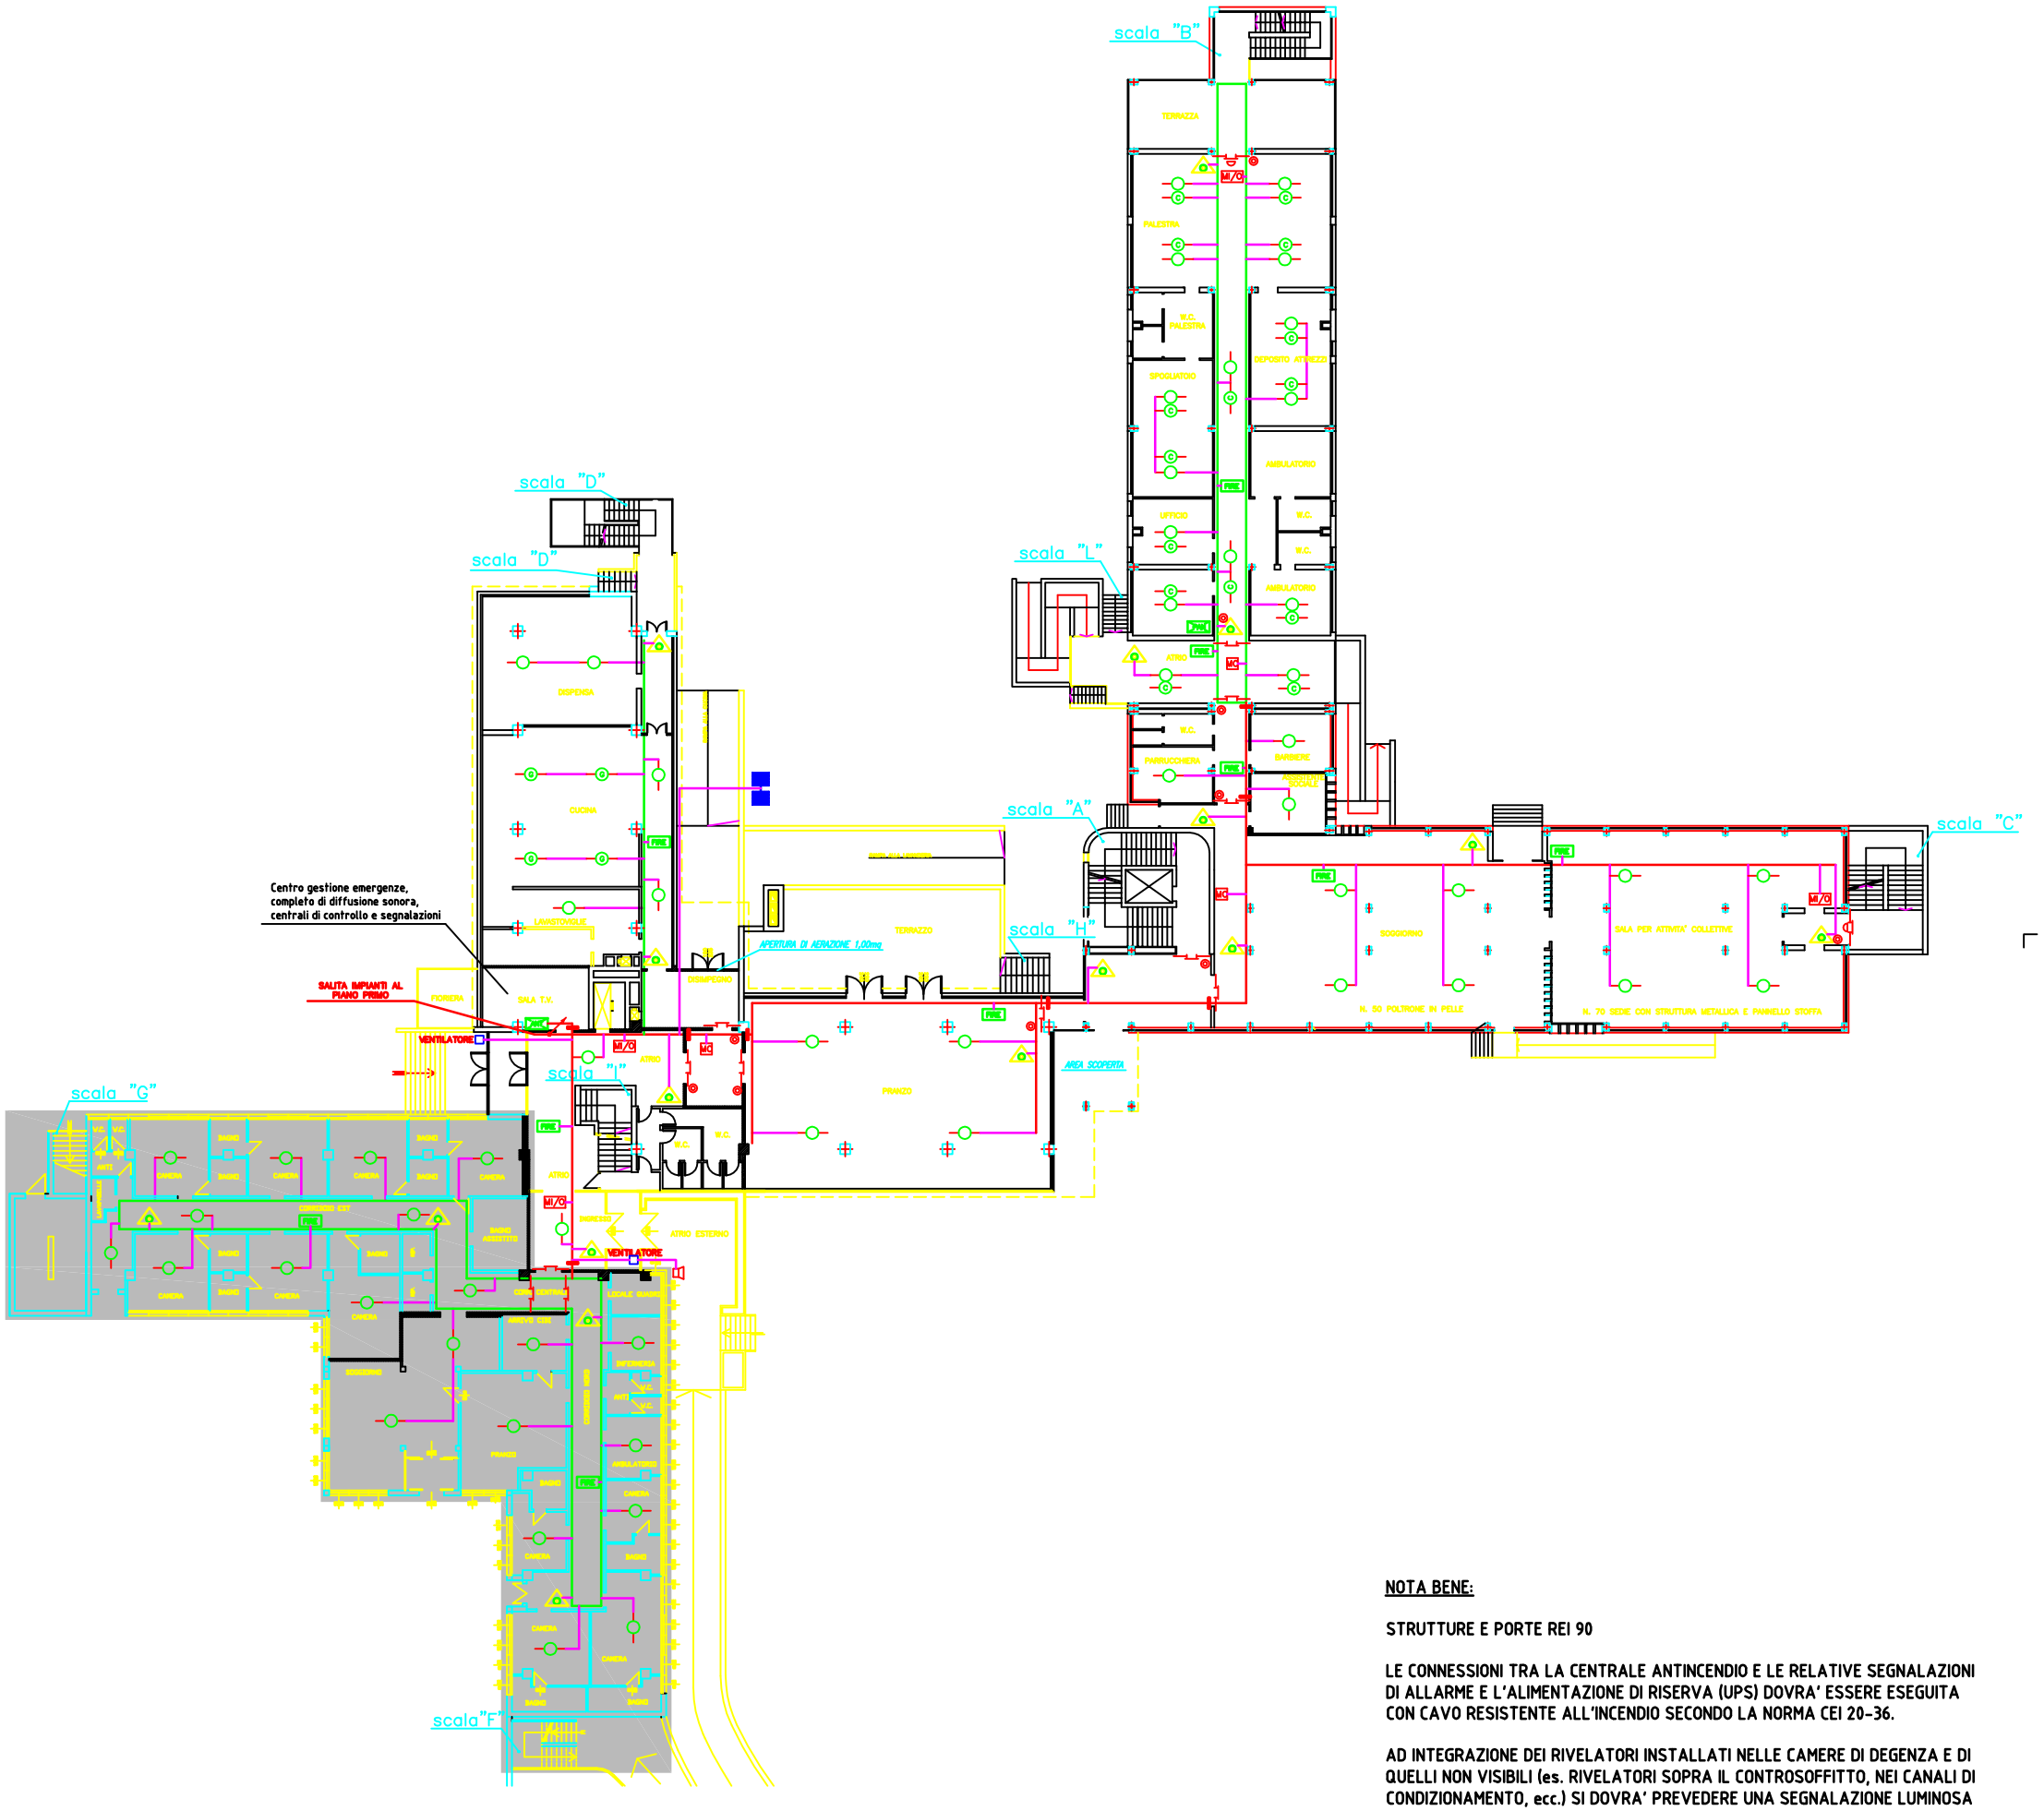

LEGENDA

- RIVELATORE D'INCENDIO ARITECH DP2061+DB2002
- RIVELATORE D'INCENDIO IN CONTROSOFFITTO ARITECH DP2061+DB2002 COMPLETO DI SEGNALAZIONE OTTICO/ACUSTICA ARITECH A672
- PULSANTE ALLARME INCENDIO IN CUSTODIA CON VETRO FRANGIBILE ARITECH DM2000
- SEGNALATORE OTTICO ACUSTICO ALLARME INCENDIO ARITECH S053
- CENTRALE IMPIANTO RIVELAZIONE INCENDIO ARITECH
- CENTRALE RILEVAZIONE / SPEGNIMENTO INCENDIO PIANO SEMINTERRATO
- PANNELLO RIPETITORE ARITECH FRL700
- CANALE A PIU' SCOMPARTI 100x60 PER DISTRIBUZIONE PRINCIPALE IMPIANTO ELETTRICO, RIVELAZIONE INCENDIO E DIFFUSIONE SONORA
- MODULO INGRESSO/USCITA ARITECH IO2034
- MODULO COMANDO ARITECH IO2031
- CONTATTO MAGNETICO ARITECH 462M
- PULSANTE DI SBLOCCO PORTA (SOLO ALIMENTAZIONE)
- PORTA REI
- UNITA' MOTOCONDENSANTE
- SACCHETTI TAGLIAFUOCO

PARTICOLARE: POSIZIONAMENTO BARRIERE ANTINCENDIO NELLE CANALIZZAZIONI DEGLI IMPIANTI ELETTRICI

- IMPIANTO ESISTENTE

NOTA BENE:

STRUTTURE E PORTE REI 90

LE CONNESSIONI TRA LA CENTRALE ANTINCENDIO E LE RELATIVE SEGNALAZIONI DI ALLARME E L'ALIMENTAZIONE DI RISERVA (UPS) DOVRA' ESSERE ESEGUITA CON CAVO RESISTENTE ALL'INCENDIO SECONDO LA NORMA CEI 20-36.

AD INTEGRAZIONE DEI RIVELATORI INSTALLATI NELLE CAMERE DI DEGENZA E DI QUELLI NON VISIBILI (es. RIVELATORI SOPRA IL CONTROSOFFITTO, NEI CANALI DI CONDIZIONAMENTO, ecc.) SI DOVRA' PREVEDERE UNA SEGNALAZIONE LUMINOSA INSTALLATA IN POSIZIONE VISIBILE IN MODO CHE POSSA IMMEDIATAMENTE ESSERE INDIVIDUATO IL PUNTO DA CUI PROVIENE L'EVENTUALE ALLARME.

I.R.A.S.
ISTITUTO RODIGINO DI ASSISTENZA SOCIALE
via della Resistenza n°4 ROVIGO tel. 0425/421900

ADEGUAMENTO ANTINCENDIO
REPARTO "NON AUTOSUFFICIENTI"

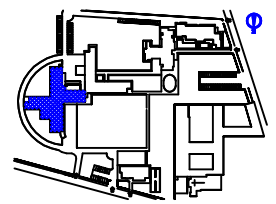

MANDATARIA
CONSORZIO RAVENNATE
DELLE COOPERATIVE DI PRODUZIONE E LAVORO
Via Teodorico, 15 – 48100 Ravenna

OPERE EDILI
CLES s.c. a r.l.
Viale del Commercio – 45039 Stienta (RO)

SUBAPPALTATORE (impianti tecnologici)
GUERRATO S.p.A.
Viale delle Industrie, 8 – 45100 Rovigo

SUBAPPALTATORE (impianti elettrici)
\\SERVER2003\N\MODULI VERGINI\logo fiat 2.bmp
FIAT LUX IMPIANTI s.r.l.
Via Maestri del Lavoro, 7
– 45100 Rovigo (RO) –

IMPIANTI ELETTRICI

REV.	DESCRIZIONE	DATA
	AS BUILT	10/01/2007

\\SERVER2003\N\MODULI VERGINI\logo fiat 2.bmp

Via Maestri del Lavoro 7 -45100 Rovigo - tel. 0425 471370- fax. 0425 989014

Progettista G.C.	PIANO RIALZATO IMPIANTO RILEVAZIONE INCENDI	Commessa NB-001
Disegnatore G.C.		Tavola n°
Verificatore T.D.		Data 10/01/2007
File EL-03.DWG		Scala 1:200

© Vietata la riproduzione o la trasmissione del disegno secondo le vigenti disposizioni di legge.